


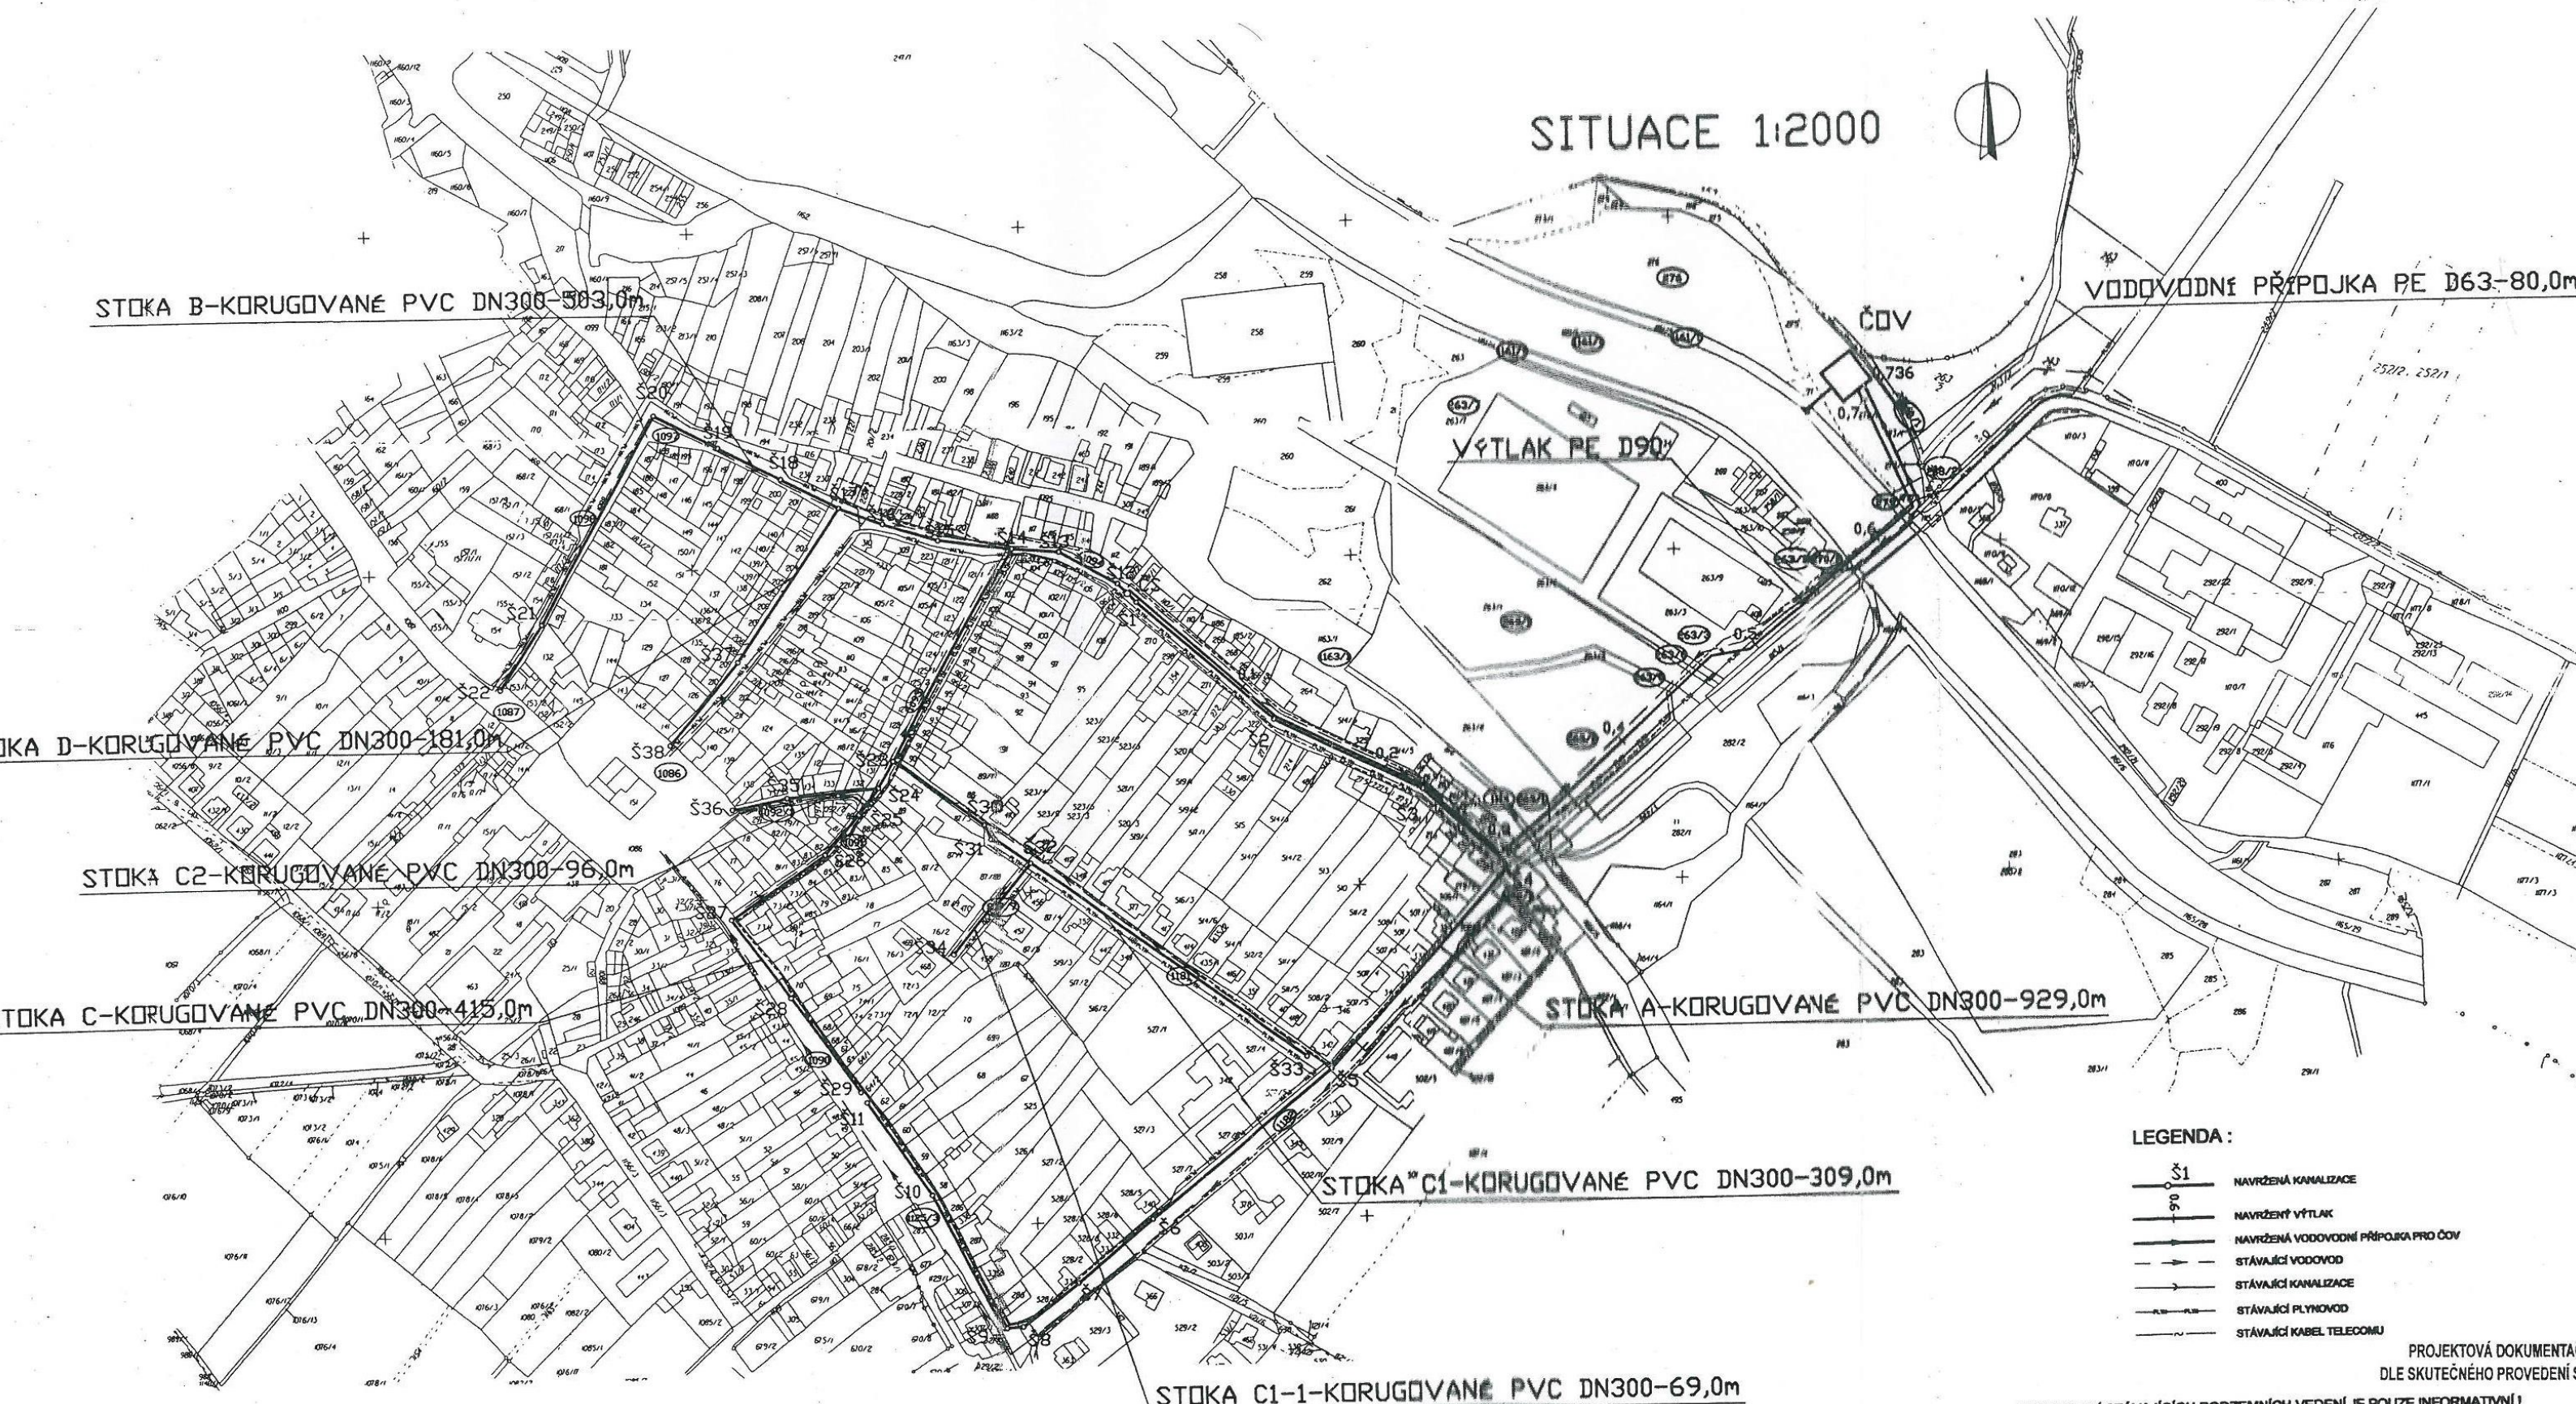

PROJEKTOVÁ DOKUMENTACE
DLE SKUTEČNÉHO PROVEDENÍ
ZAKRESLENÍ STÁVAJÍCÍCH PODZEMNÍCH VEDENÍ JE POUZE INFORMATIVNÍ!

Zodpovědný projektant: Eva Horníčková		PROIS a.s.	
Výpočet: Eva Horníčková		Veverkova 1343	
Jméno: Břevčovice		500 02 Hradec Králové	
Investor: Obec Břevčovice		DIČ: CZ 26943022	
Město:		prois.prois@seznam.cz	
ŽIŽELICE ČOV A SPLAŠKOVÉ ŘÁDY		Stupeň:	DSP
		Datum:	04/2008
7ÁKRES DO KOPIE MAPY KN		Zadávací číslo:	08-029
		Formát:	A4
		Měřítko:	1:2000
		Číslo přílohy:	D